

Ząbkowice Śl. dn.03.10.2013r.

Znak Wku/2039/10/2013

ADRESAT:
„PRO-POMIAR” s.c.
Ul. Legionów 59
42-200 Częstochowa.

ZAPEWNIENIE DOSTAWY WODY ORAZ TECHNICZNE WARUNKI PRZYŁĄCZENIA DO SIECI

Na podstawie §3. Regulaminu dostarczania wody i odprowadzania ścieków (Uchwała Rady Miejskiej w Ząbkowicach Śląskich nr I/1/2006 z dnia 03 luty 2006r) oraz w związku z wnioskiem nr 2039/10/2013r z dnia 13.09.2013r, Przedsiębiorstwo Wodociągów i Kanalizacji „Delfin” Sp. z o.o. w Ząbkowicach informuje, że zapewnia dostawę wody dla celów socjalnych na potrzeby boiska sportowego w Stolcu na działce nr 433/1 Obręb Stolec.

Przyłącze należy projektować wg następujących zasad:

- 1) Jako miejsce dostawy wody wyznacza się istniejący wodociąg wA32mm oznaczony na mapie kolorem niebieskim.
- 2) Ze względu na małą średnicę przyłącza oraz znaczną odległość od głównej sieci wodociągowej ok. 1000m PWiK „Delfin” Sp. z o.o. nie jest w stanie zagwarantować standardowych parametrów wydajności i ciśnienia określonych w regulaminie dostawy wody. Dlatego w celu poprawności działania wewnętrznych instalacji zobowiązuje się inwestora do zainstalowania na wejściu do budynku zestawu hydroforowego współpracującego ze zbiornikiem retencyjno-wyrównawczym.
- 3) Wodomierz należy zlokalizować w studziencie wodomierzowej na działce inwestora. Za zestawem wodomierzowym przewidzieć stosowne zabezpieczenie przed wtórnym zanieczyszczeniem wody w sieci, wynikające z normy PN-B-0176/Azl.
- 4) PWiK „DELFIN” Sp. z o.o. nie zapewnia wody na cele p-poż. Najbliższy hydrant zewnętrzny zlokalizowane jest ok. 1000m do miejsca dostawy wody.
- 5) Odbiór przyłącza nastąpi przed zasypaniem wykopów, po sprawdzeniu wykonania przyłącza, przez uprawnionego pracownika PWiK „DELFIN” Sp. z o.o., pod względem zgodności z projektem i wykonaniu prób szczelności. Zobowiązuje się inwestora do wykonania powykonawczego operatu geodezyjnego wykonanego przez uprawnionego geodetę.
- 6) Zobowiązuje się inwestora do uzgodnienia projektu budowlanego z PWiK „DELFIN” Sp. z o.o. przed zgłoszeniem zamiaru wykonania robót w Starostwie Powiatowym.
- 7) Niniejsze warunki są ważne przez okres 2 lat i należy je załączyć do projektu budowlanego przedkładanego do uzgodnienia. Jeden egzemplarz uzgodnionej dokumentacji pozostaje w archiwum Przedsiębiorstwa.
- 8) Wpięcia do sieci oraz montażu wodomierza wykonuje wyłącznie PWiK „Delfin” Sp. z o.o. na zlecenie inwestora.

W załączeniu:

- 1) Faktura za warunki techniczne
- 2) Załącznik Plan sytuacyjny

PWiK ZĄBKOWICE
PREZAS ZARZĄDU



Michał Gwoździł

Woj. DOLNOŚLĄSKIE

Miasto GMINA ZĄBKOWICE ŚLĄSKIE

Osiedle STOLEC

ul. DENR 433/1 A4 3

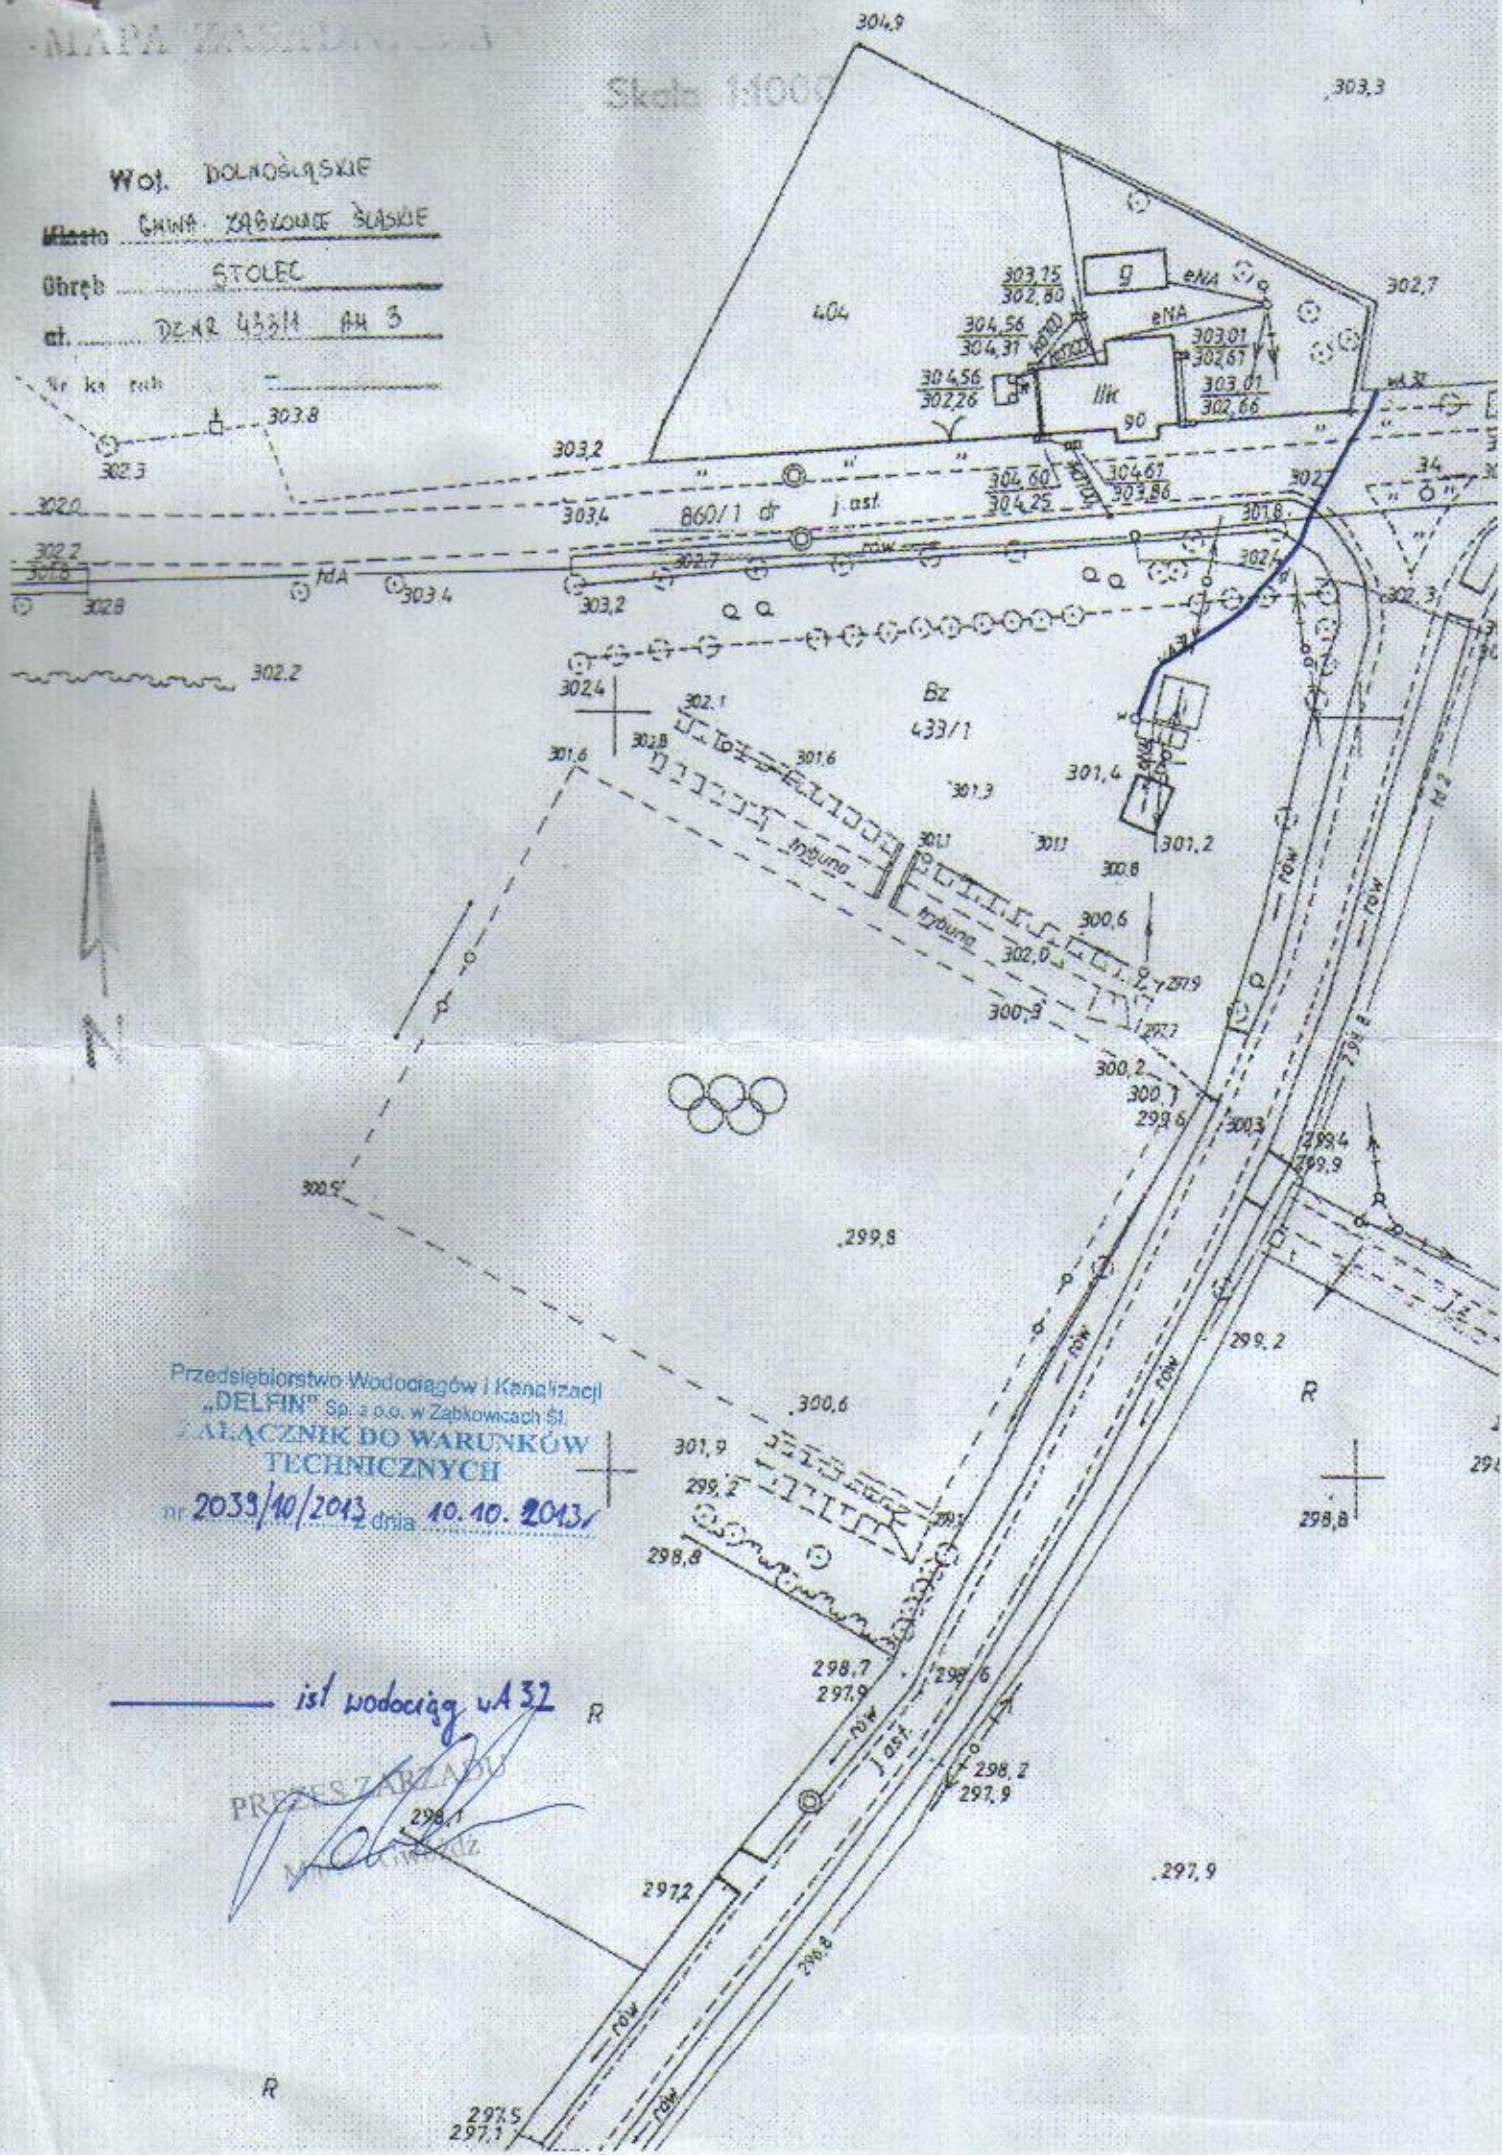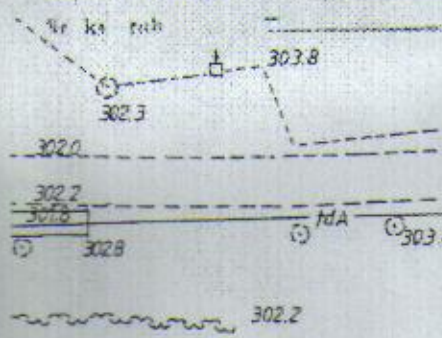

Przedsiębiorstwo Wodociągów i Kanałizacji
 „DELFIN” Sp. z o.o. w Ząbkowicach Śl.
 ZAŁĄCZNIK DO WARUNKÓW
 TECHNICZNYCH
 nr 2039/10/2013 z dnia 10.10.2013r

ist. wodociąg uA 32

PRZESZKAZAŁ
 [Signature]